



Bilaga 3

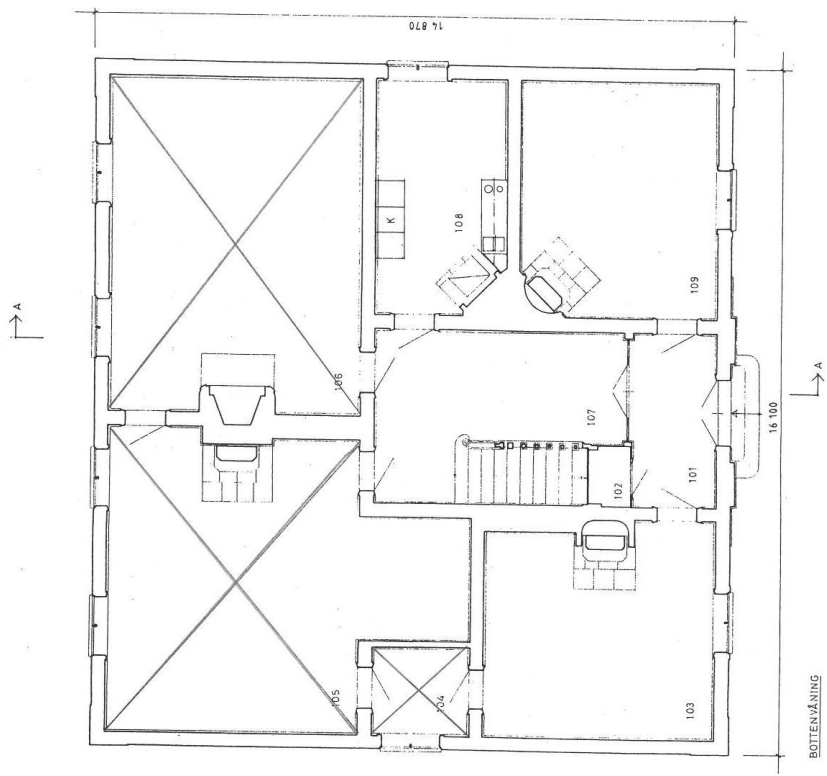

BOTTENVÄNING

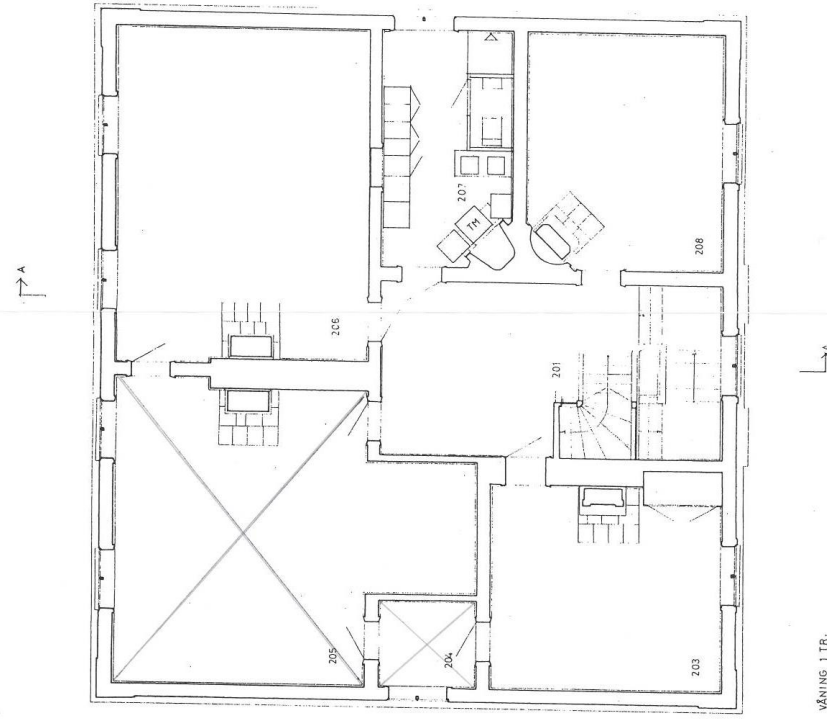

VÄNING 1 TR.

**STATENS FASTIGHETSVERK**  
 Byggnadsstyrelsen  
 AB 302.3/2-1

96 0215  
 A. K. och P. 1973  
 11.50. / 2

**BYGGNADSSTYRELSEN**  
 Drottningholms Slott  
 Jaktvårdsbyggnaden

PLANER  
 1:50. / 2

302.3 RA 30.01 A





N

BILAGA 4

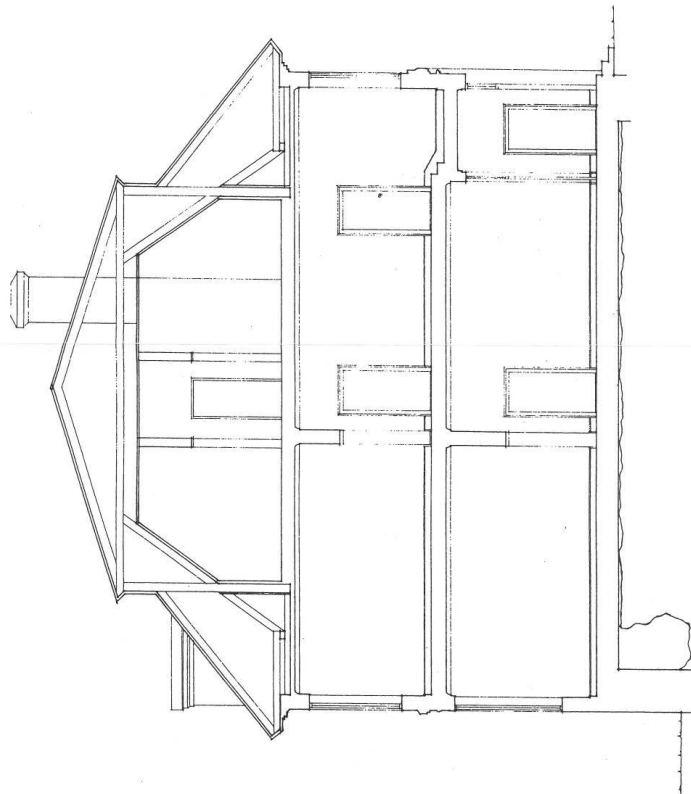

SEKTION A-A

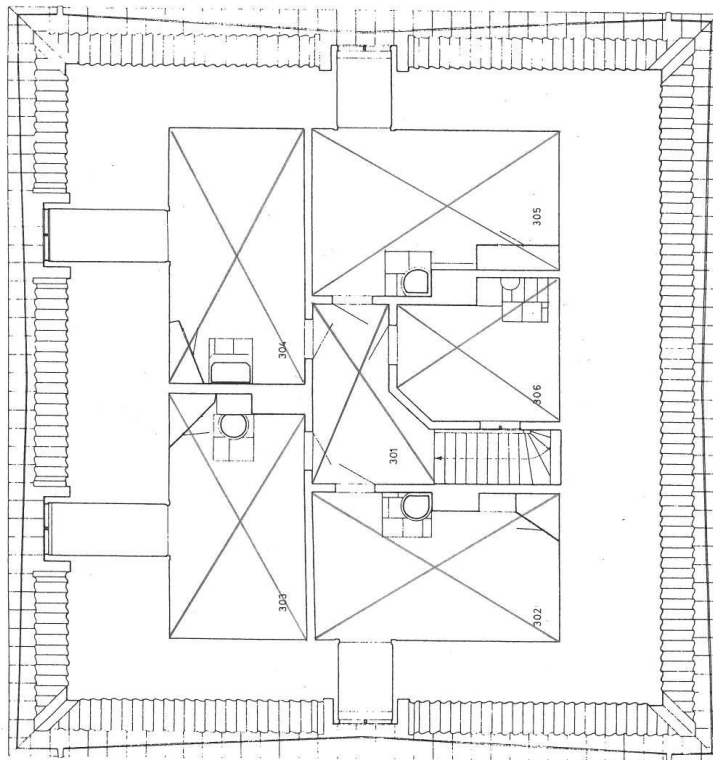

VIND




BYGGNADSTYRELSEN  
REGISTRERINGSNUMMERNUMMER  
AB 302-3/2-2


BYGGNADSTYRELSEN  
DROTNINGHOLMS SLOTT  
JAKTFÄLLJUNGEN  
VINDSPLAN  
SEKTION  
1:100  
302-3/2-2

BIM  




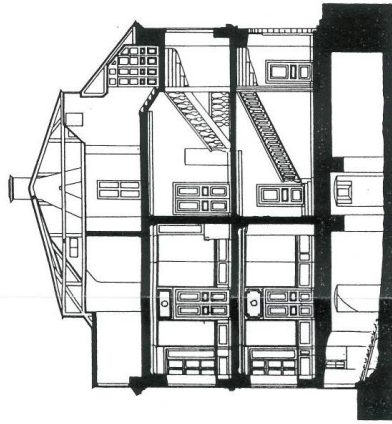


SEKTION A-A

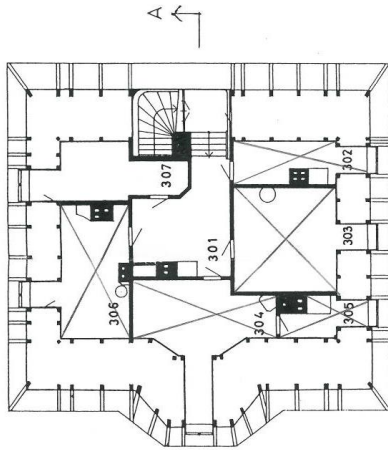


VIND

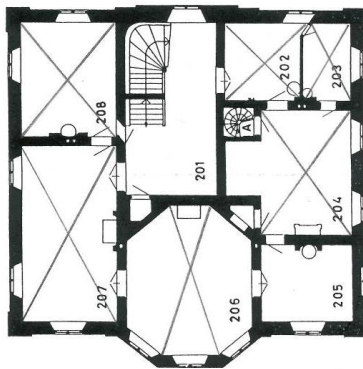

ÖVRE VÅN.

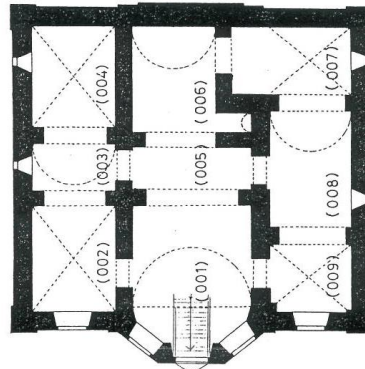

KÄLLARE (JORDGOLV)

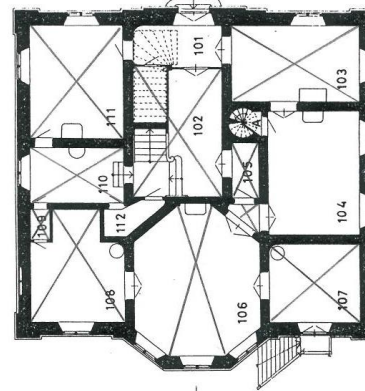


NEDRE VÅN.

STATENS  
FASTIGHETSVERK

DROTTNINGHOLMS SLOTT  
DROTTNINGENS PAVILJONG  
PLANER  
SEKTION

SKALA	DATUM	REV	FAST	NR	BLAD
1:200	740214	B7	03	25	1
BYGGNADSTYRELSEN					
INTENDENTSBYRÅN STOCKHOLM					


**B M M**  
BYGGNADSMINNESMÄRKE  
SKYDDAT ENLIGT BESLUT AV  
KUNGL. MAJ:IT

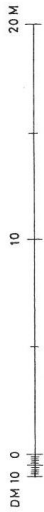







DROTTNINGHOLMS SLOTT  
KUNGLIGA STALLET

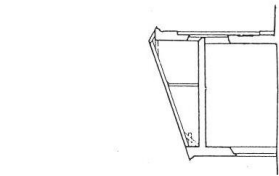


SEKTION A-A

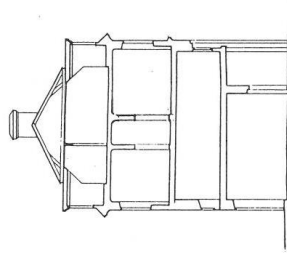

SEKTION B-B

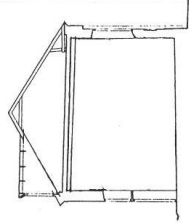

SEKTION C-C

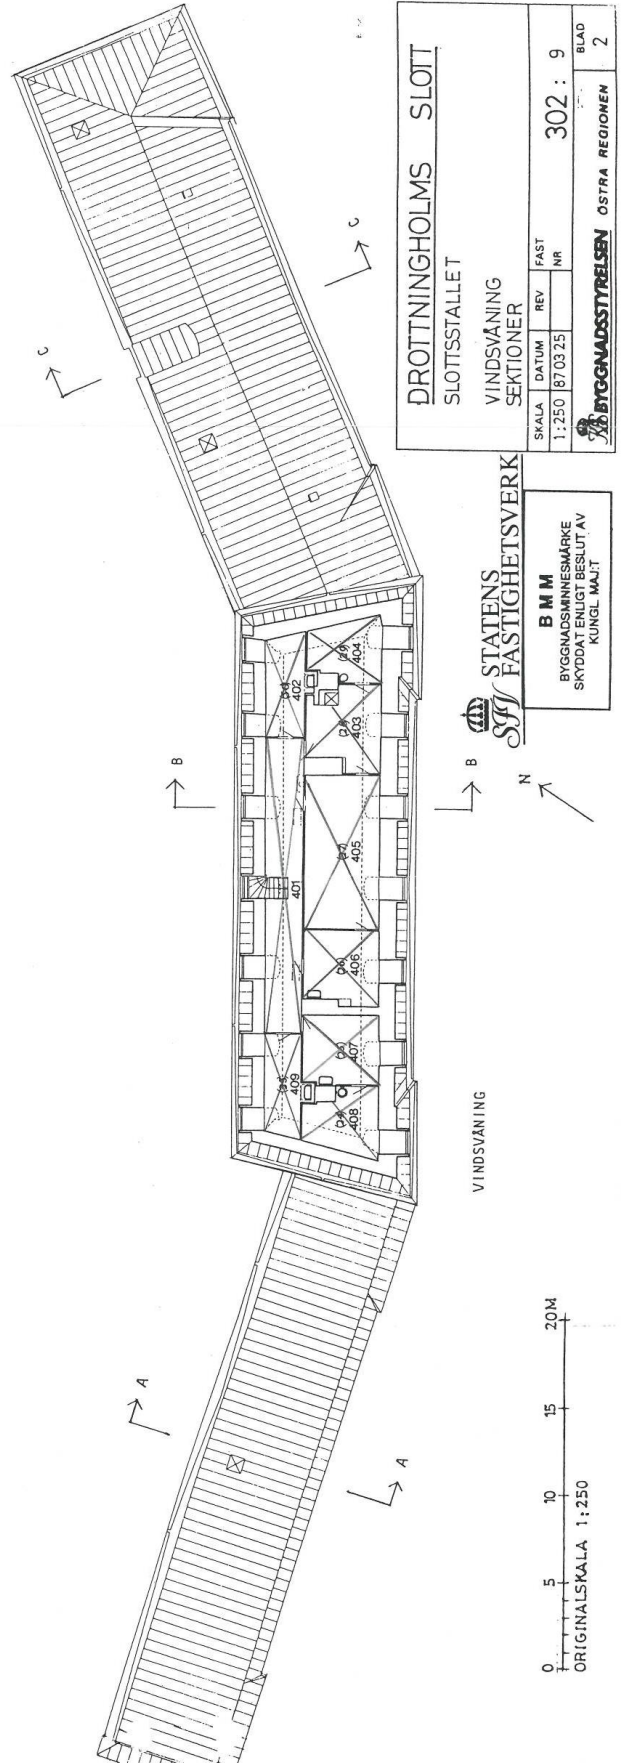


VINDSVANING

DROTTNINGHOLMS SLOTT			
SLOTSSTALLET			
VINDSVANING			
SEKTIONER			
SKALA	DATUM	REV	FAST NR
1:250	187.03.25		
			302 : 9
			BLAD 2


STATENS FASTIGHETSVERK

**B M M**  
BYGGNADSMINNESMÄRKE  
SKYDDAT ENLIGT BESLUT AV  
KUNGL. MAJ:ET


BILAGA 9

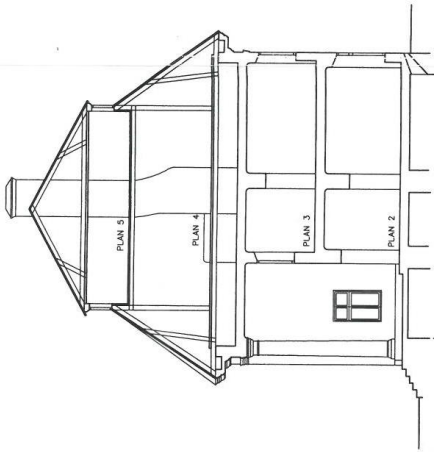

SEKTION

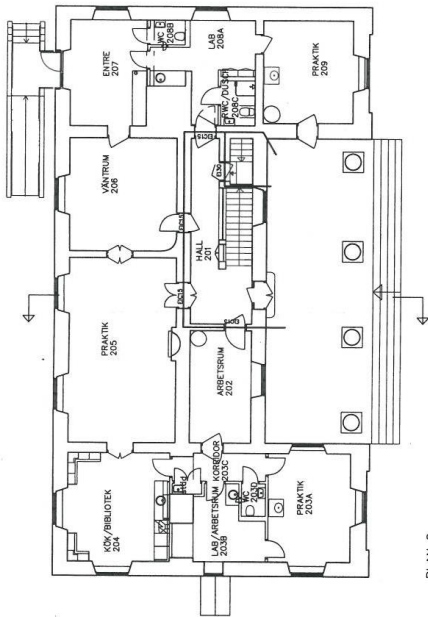

PLAN 2

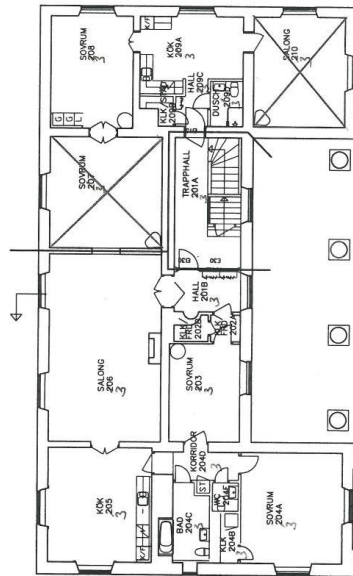

PLAN 3



(Hemmet)  
Ståthälsarbostaden  
RELATIONSRTNING




DRÖTTNINGHOLMS SLOTT  
302-25 - HEMMET  
PLANER OCH SEKTION




BILAGA 10

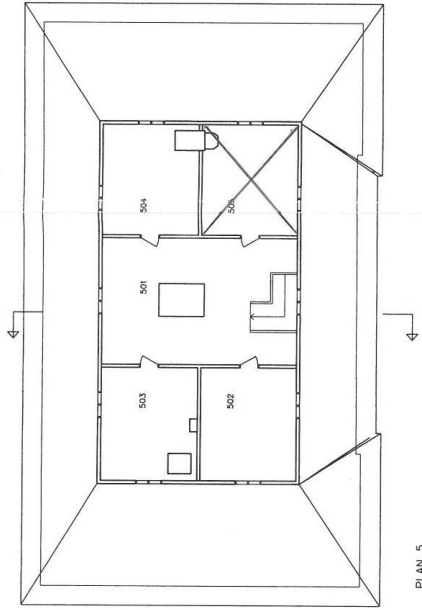

PLAN 5

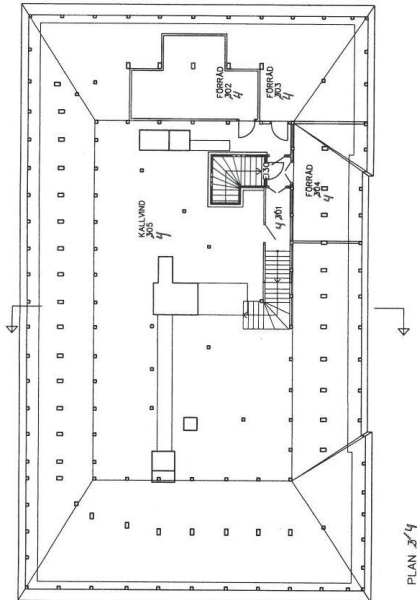


PLAN 3/4

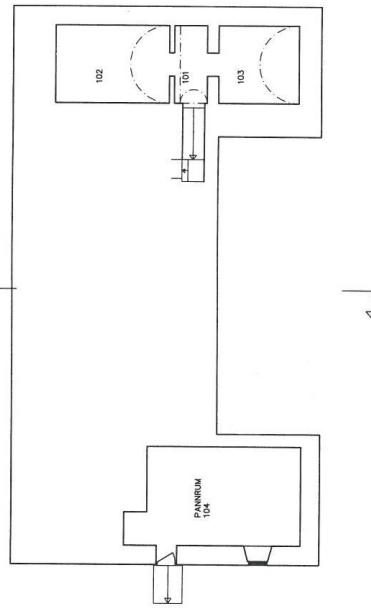

PLAN 1


(Himmel)  
Stathövarboostaden  
RELATIONSRITNING

2005-11-15	EH	EH	EH
DROTTINGHOLMS SLOTT			
392-27 - HEMMET			
PLANER 857:25			
SKALA	MÅTT	DATA	TYP
1:000/A3:1:200	RA30-02		

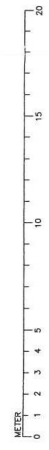


BILAGA II


DRÖTTINGHOLMS ÖSTEN  
KAVALJERSBYGGNADEN

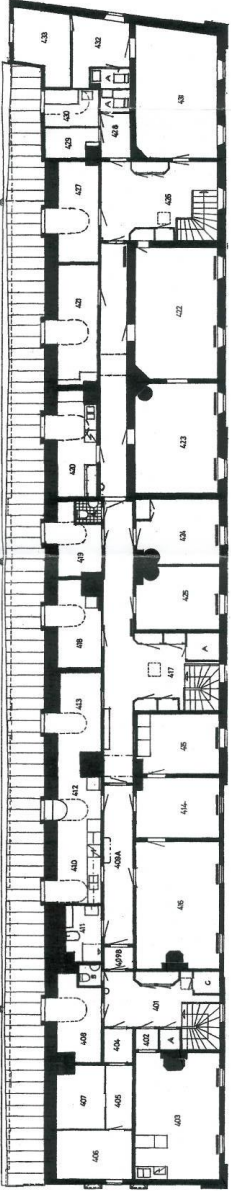

VINDSVÅNING

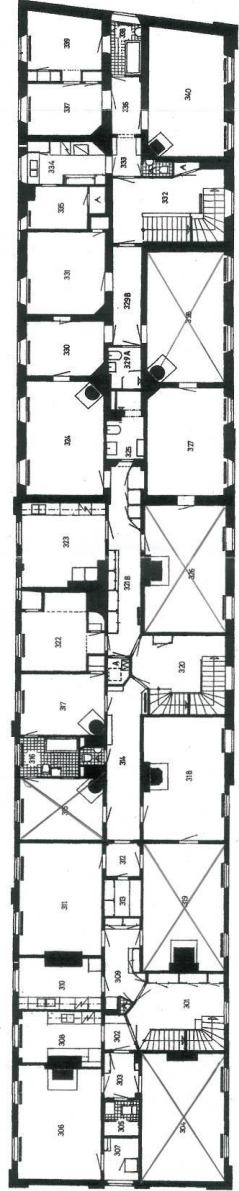

VÅNING 1 TE

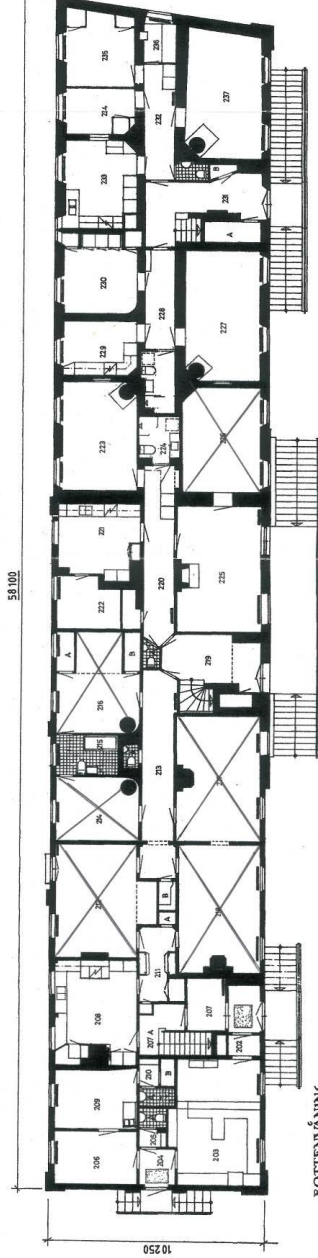

BOTTENVÅNING

BYGGNADSBYGGNAD  
AB 35142/2-1


**STATENS SVT FASTIGHETSVERK**

**BYGGNADSBYGGNAD**  
DRÖTTINGHOLMS ÖSTEN  
KAVALJERSHuset

**STATENS SVT FASTIGHETSVERK**  
KAMMAREN VÅR 1  
PARKETT-  
KONTOR AB

Drötningsholms Öst 1: 5-114 24 Stockholm  
Telefon 08-749 89 85


PROJEKTOR  
B M M  
BYGGNADSBYGGNAD  

1:100  
PA 30:01  
B



BILAGA 12

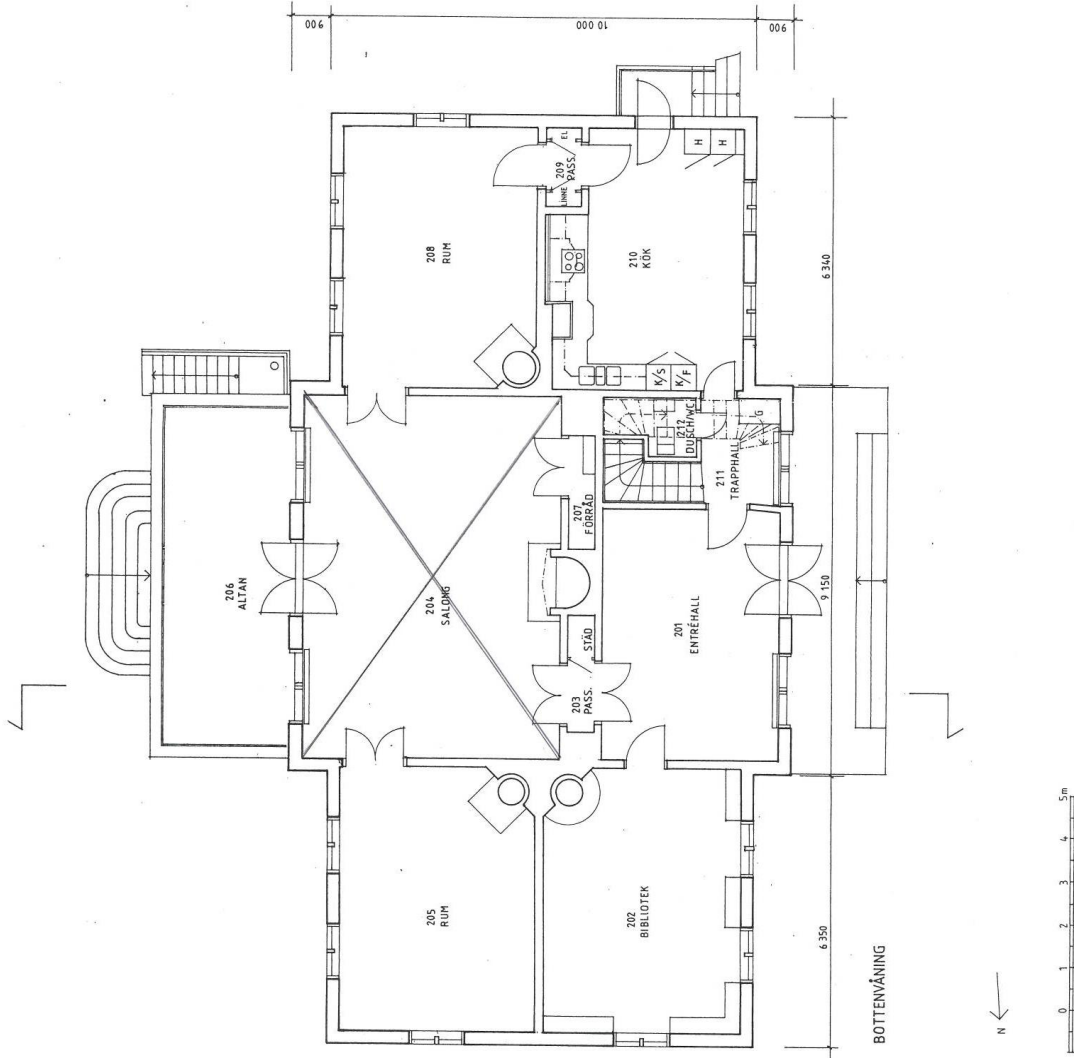

STATENS FASTIGHETSVERK  
STOCKHOLM  
REGISTRERINGSNUMMER  
AB 302-76/2-7

Ritning sammanställd av: Umbraco arkitekter AB 11v 21 Stockholms Tel: 08-612 20 00 Fax: 08-612 20 05	DROTNINGHOLMS SLOTT VILAN, HUVUDBYGGNAD	BOTTENVÄNING	RA 30 02

SBM  
BYGGHANDLINGAR